




SKALA 1:400  
0 5 10 15 20 30 40  
METER

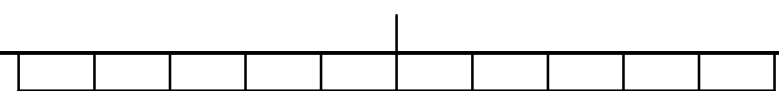

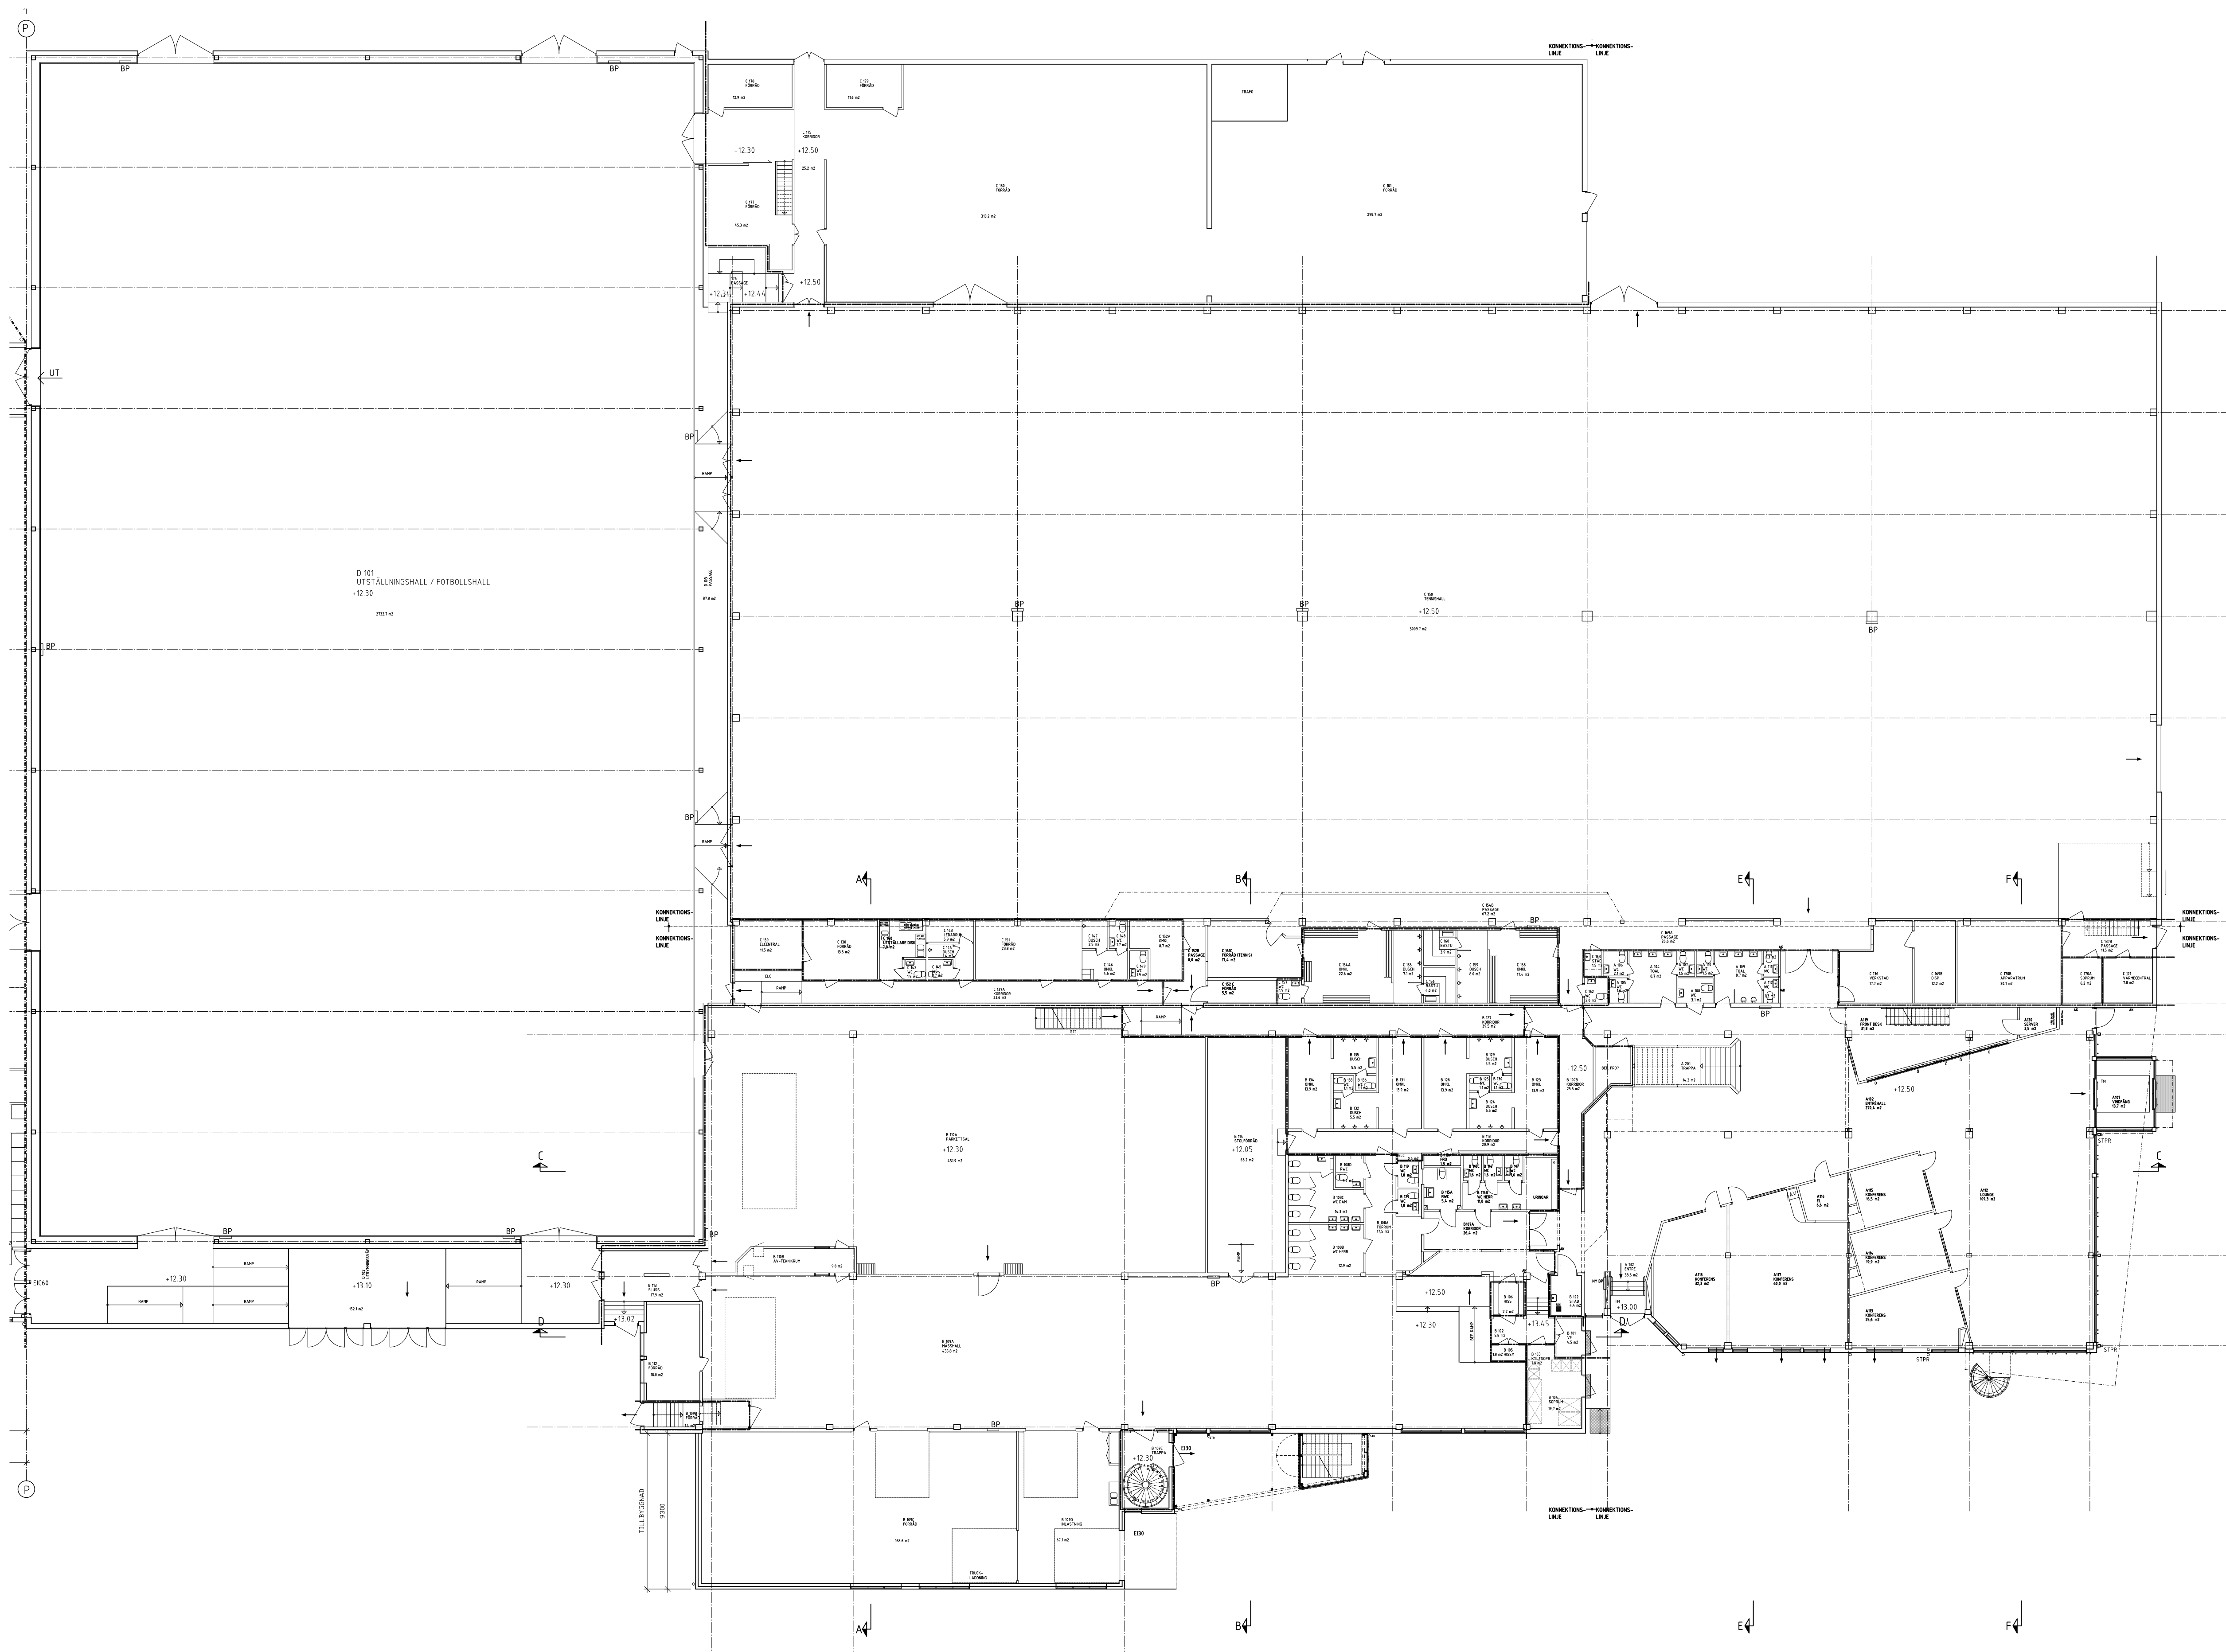

D 101  
UTSTÄLLNINGSHALL / FOTBOLLSHALL  
+12.30

REG	ANT	REGISTRERINGEN AVSER	SIGN	DATAUM
	1	Relationshandlingar	FÅ	2018-05-25
<b>RELATIONSHANDLING</b>				
<b>UMEÅ KOMMUN UMEÅ KOMMUN</b>				
KV. SÖMMEN 1 NOLIA BYGGNAD 01 OMBYGGNAD OCH VERKSAMHETSANPASSNING				
A	Arkinova Arkitekter	T 090-15 98 50		
M	TYRÉNS	T 010-452 20 00		
K	WSP Byggprojektering	T 010-722 50 00		
VVS	Umeå Projekt Team	T 090-88 88 240		
E	IKKAB	T 033-20 55 90		
UPPDRAG NR	RTAD/KONSTR AV	HANDLÄGGARE		
-	FÅ/FA	FREDRIK ÅGRAHN		
DATUM	ARKITEKT			
2015-03-17	OLLE SALMONSSON / JOHAN FJELLSTRÖM			
BYGGNAD 01				
ENTRÉPLAN - ÖVERSIKT				
SKALA	A1 1:200	NUMMER	I BET	
	A3 1:400	A40.1-110		

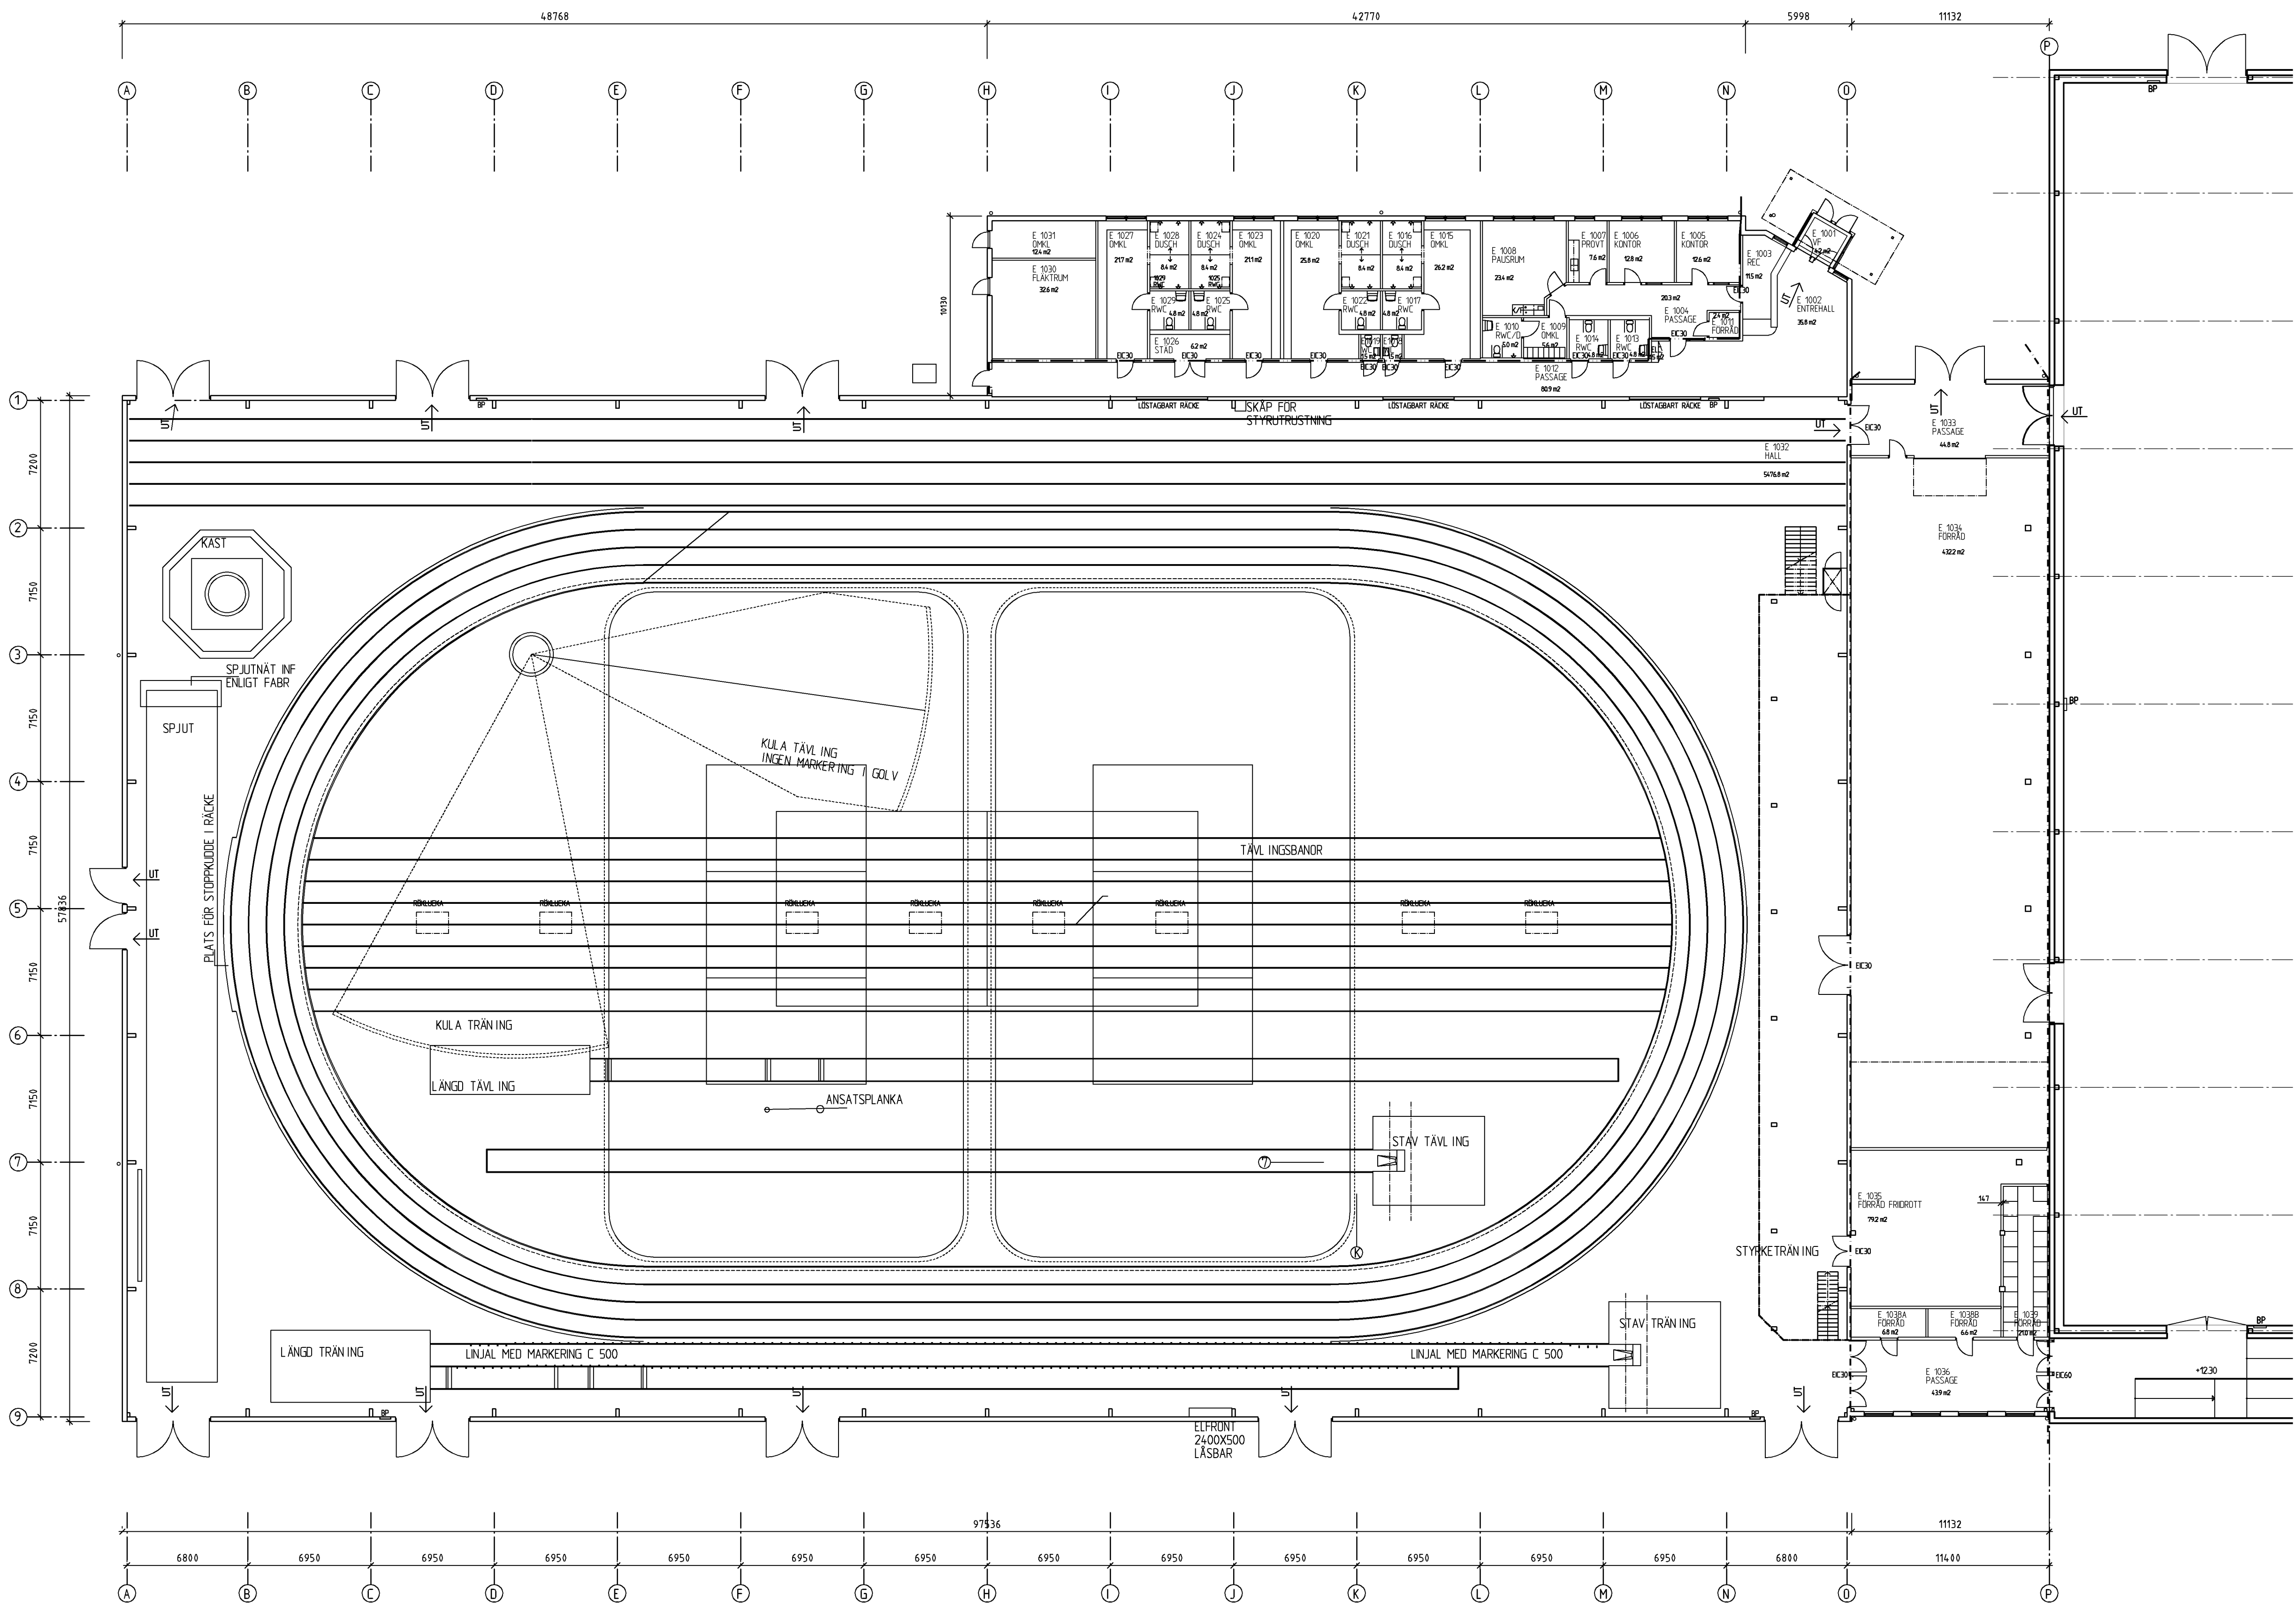

REG	ANT	REGISTRERINGEN AVSER	SIGN	DATUM
<b>RELATIONSHANDLING</b>				
<b>DRAGONEN</b>				
Idrotts- och Mässcentrum AB				
FASTIGHETSNR		PROJEKTR		
A	CARL BRO Teknikkonsult AB	090-71 69 20	FAX. 71 69 30	
K	WSP Byggsprojektering	090-70 31 00	FAX. 70 31 70	
M	WSP Samhällsbyggnad	090-70 31 00	FAX. 70 34 12	
E	CARL BRO Teknikkonsult AB	090-71 69 20	FAX. 71 69 30	
VVS	CARL BRO Teknikkonsult AB	090-71 69 20	FAX. 71 69 30	
UPPDRAG NR	1714300	RITAD/KONSTR AV	O JOHANSSON	HANDLÄGGARE
DATUM	2004-11-29	ANSVARIG		G FORSBERG
KV SÖMMEN 1				
OM- OCH TILLBYGGNAD NOLIAHALLEN				
PLAN 1 DEL 2				
SKALA	1:200 A1	NUMER	A305:012 BET	
	1:400 A3			